

COMMUNE DE LAMPAUL PLOUDALMEZEAU


PLAN DE RECOLEMENT EAU PLUIVALE ET USEE

Route de Kervizin
Route de Mezou Lambol

2002
2^e tranche
Assainissement semi-collectif.

PLAN DE SITUATION: LAMPAUL PLOUDALMEZEAU

ECHELLE: 25000

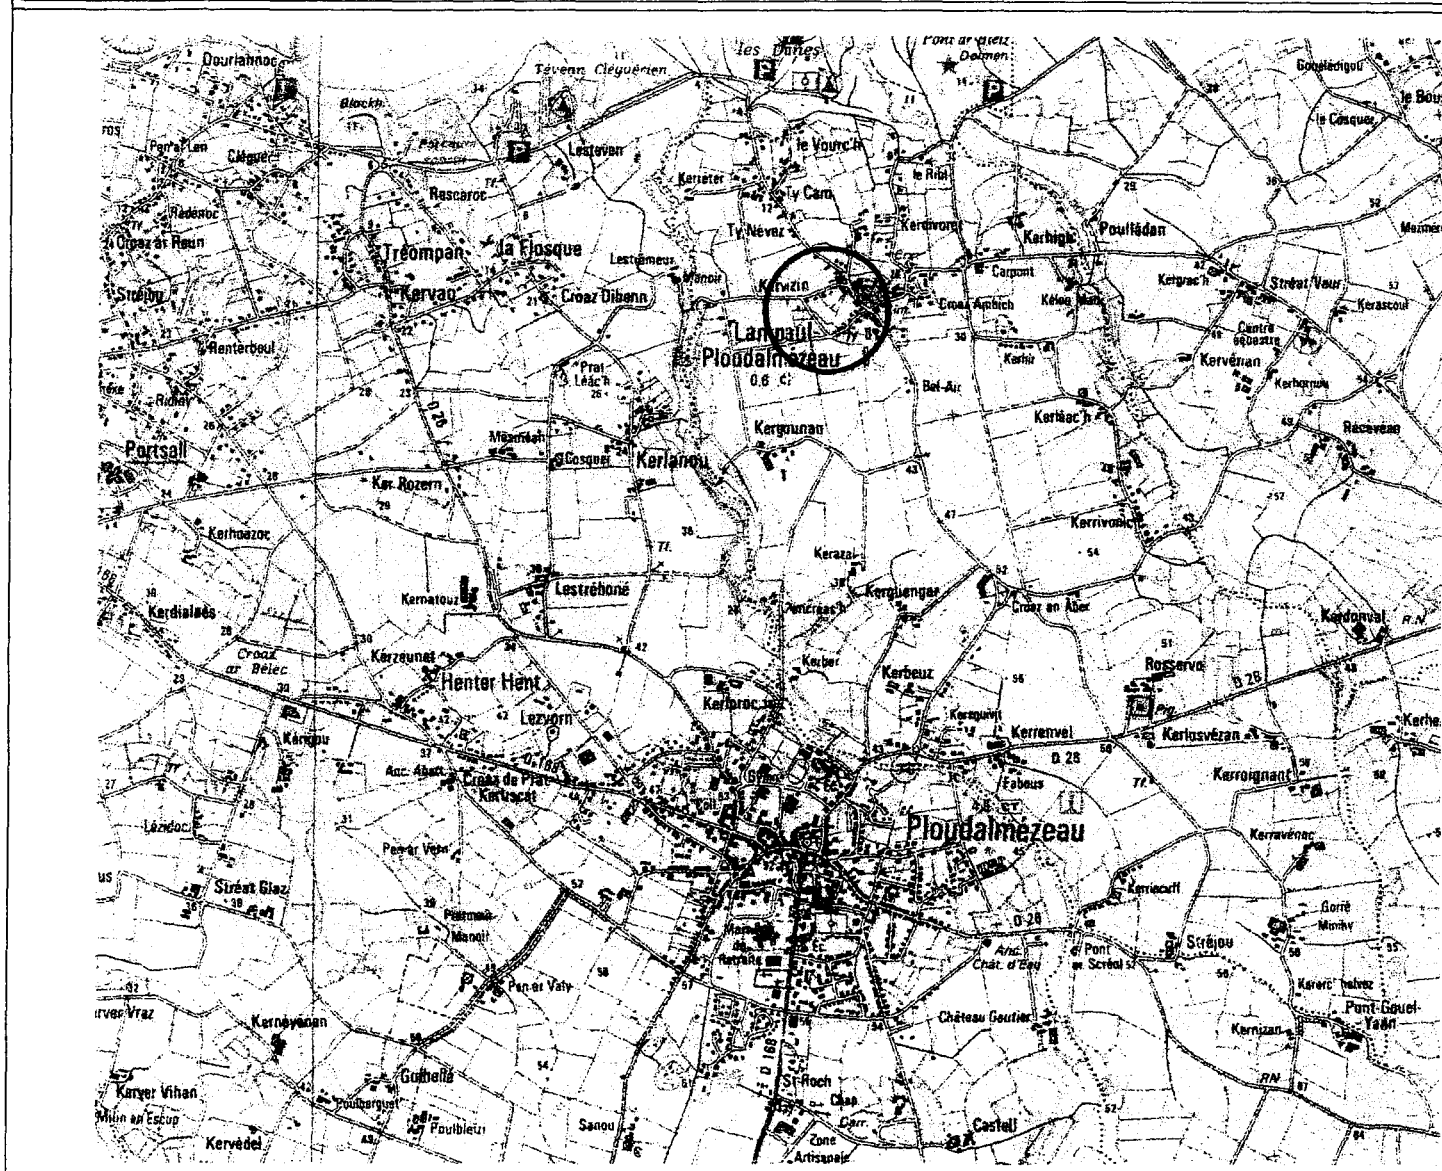

A	27/03/2002	Approbation de Projet				
Indice	Date	Modification	Vérification	Visa	Approbation	Visa



KERLEROUX TP
Kéroudy - 29290 Milizac
Tél : 02.98.03.91.01
Fax : 02.98.03.91.01

Plan de Récolement Eau Pluivale et usée
Commune de Lampaul Ploudalmézeau
Route de Kervizin
Route de Mezou Lambol

Date: 27/03/2002

N° 1

