



COMMUNE DE CLAVEYSON

95 Route du Pilon
26 240 CLAVEYSON

PLAN LOCAL D'URBANISME A-8b – PLAN DES RESEAUX D'ASSAINISSEMENT



Elaboration du PLU prescrite par délibération du Conseil Municipal en date du 30 Avril 2015

Arrêt du projet de PLU par délibération du Conseil Municipal en date du 8 Mars 2018

Approbation du PLU par délibération du Conseil Municipal en date du 24 Janvier 2019

Vu pour être annexé à la délibération du Conseil Municipal en date du 24 Janvier 2019



Ingénieurs conseils en aménagement durable du territoire

42 Boulevard Antonio VIVALDI
42 000 SAINT-ETIENNE

Tél. 04 77 92 71 47 / contact@eco-strategie.fr
www.eco-strategie.fr

SCHEMA D'ASSAINISSEMENT

Sur fond de plan cadastral et topographique partiel
Assemblage des récolements des entreprises


RECOLEMENT GÉNÉRAL

Echelle: 1/1000
Coordonnées Lambert III
Nivellement N.G.F.

Cabinet DAVID S.A.R.L. de Géométrie Expert, d'ingénierie des infrastructures et d'urbanisme
Laurent DAVID - Ingénieur E.T.P. - Géomètre Expert Foncier
Le Clos des Tanneurs - Immeuble "Le Sphinx" - B.P. 149 - 26104 ROMANS SUR SEINE Cedex
Téléphone 04.75.02.27.27 - Télécopie 04.75.02.74.82 - email: cabinetdavid@wanadoo.fr



Intégration extensions du réseau communal (source Mairie) - Avril 2017
Intégration plans de récolement Espet (Lot Village de Montalivet et Rives de Blon, Centre Village, Route de Cholezeau) - Janvier 2016
09.002 Rec Janvier 2009

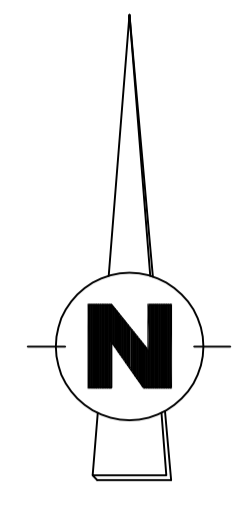

LE CHATEAU

BARES ET SABOT

LE VILLAGE

LES BERTINS

MODICHÈRE

MONTALIVET

SERNIERS

Station d'Épuration

- (221.55) Cote du tampon
- (215.00) Cote du radier E.U.
- (223.33) Cote du radier E.P.
- Collecteur E.U.
- Collecteur E.P.
- o U76 Regard de visite et numéro
- E.U., E.P. Tabouret de branchement
- Bouche à grille E.P.

Numéro	Tampon	Radier	Numéro	Tampon	Radier
U 73	217.76	215.41	P 7	219.10	217.40
U 74	218.35	216.80	P 8	219.73	217.48
U 75	219.48	216.24	P 9	220.13	218.06
U 76	218.91	217.36	P 10	220.50	218.50
U 77	219.81	215.51	P 11	220.76	219.06
U 78	220.68	217.86	P 12	220.98	218.93
U 79	220.91	218.11	P 13	221.28	219.06
U 80	221.02	218.17	P 14	221.35	219.20
U 81	221.16	218.36	P 15	221.28	217.91
U 82	221.34	218.89	P 16	220.74	216.54
U 83	221.58	220.04	P 17	221.09	220.49
U 84	221.99	220.04	P 18	222.77	221.22
U 85	221.38	220.52	P 19	222.65	222.20
U 86	220.41	217.86	P 20	222.50	221.45
U 87	220.98	218.43	P 21	221.50	220.20
U 88	221.85	220.00			
U 89	222.85	220.85			
U 90	223.71	221.86			
U 91	223.43	221.88			
U 92	221.08	218.68			

