




Plan Local d'Urbanisme

Commune de
**VASSIEUX-
EN-VERCORS**
(26420)

Prescription : 7/12/2010
et 27/06/2012

Arrêt : 12/11/2014

Approbation : 11/02/2016

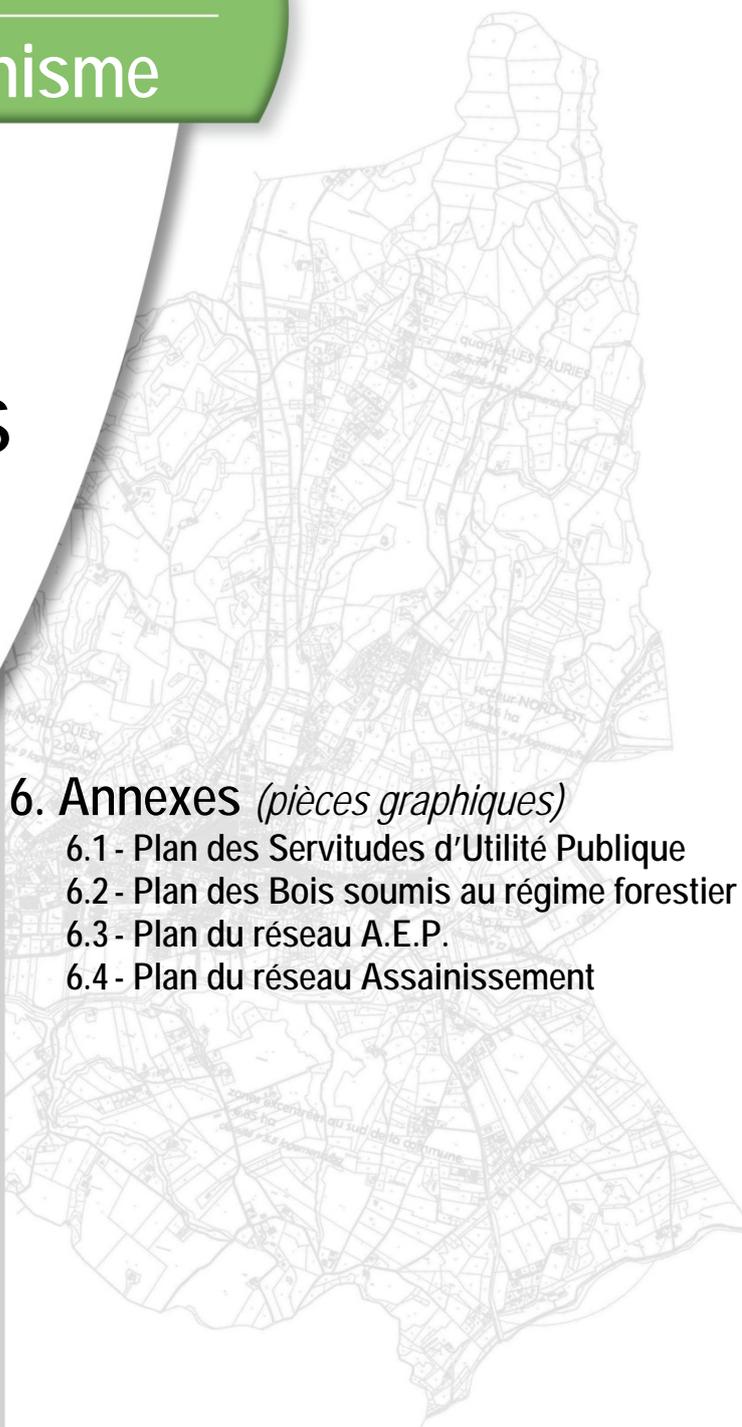

6. Annexes (pièces graphiques)

- 6.1 - Plan des Servitudes d'Utilité Publique
- 6.2 - Plan des Bois soumis au régime forestier
- 6.3 - Plan du réseau A.E.P.
- 6.4 - Plan du réseau Assainissement



10 rue Condorcet - 26100 Romans-sur Isère
Tél : 04 75 72 42 00 - Fax : 04 75 72 48 61
Courriel : contact@beaur.fr - Site : www.beaur.fr

5.12.122
Fév.
2016

Date de prescription :	07/12/2010
Date d'approbation :	



Plan édité le:
17/11/2014

Echelle:
[indiquée sur le plan]

Servitudes d'utilité publique :

- AC1 : Servitudes de protection des monuments historiques.
- AS1 : Servitudes résultant de l'instauration de périmètres de protection des eaux potables et minérales.
- AS1 : Servitudes résultant de l'instauration de périmètres de protection des eaux potables et minérales.
- AS1 : Servitudes résultant de l'instauration de périmètres de protection des eaux potables et minérales.
- PT1 : Servitudes relatives aux transmissions radioélectriques concernant la protection des centres de réception contre les perturbations électromagnétiques.
- PT2 : Servitudes relatives aux transmissions radioélectriques concernant la protection contre les obstacles autour des centres d'émission et de réception exploités par l'État.


Limites administratives et naturelles

- Commune
- Section cadastrale

BD Parcellaire 2010 - Protocole MEEDDAT - MAP - IGVH du 24 juillet 2007.




Echelle : 1:11 000

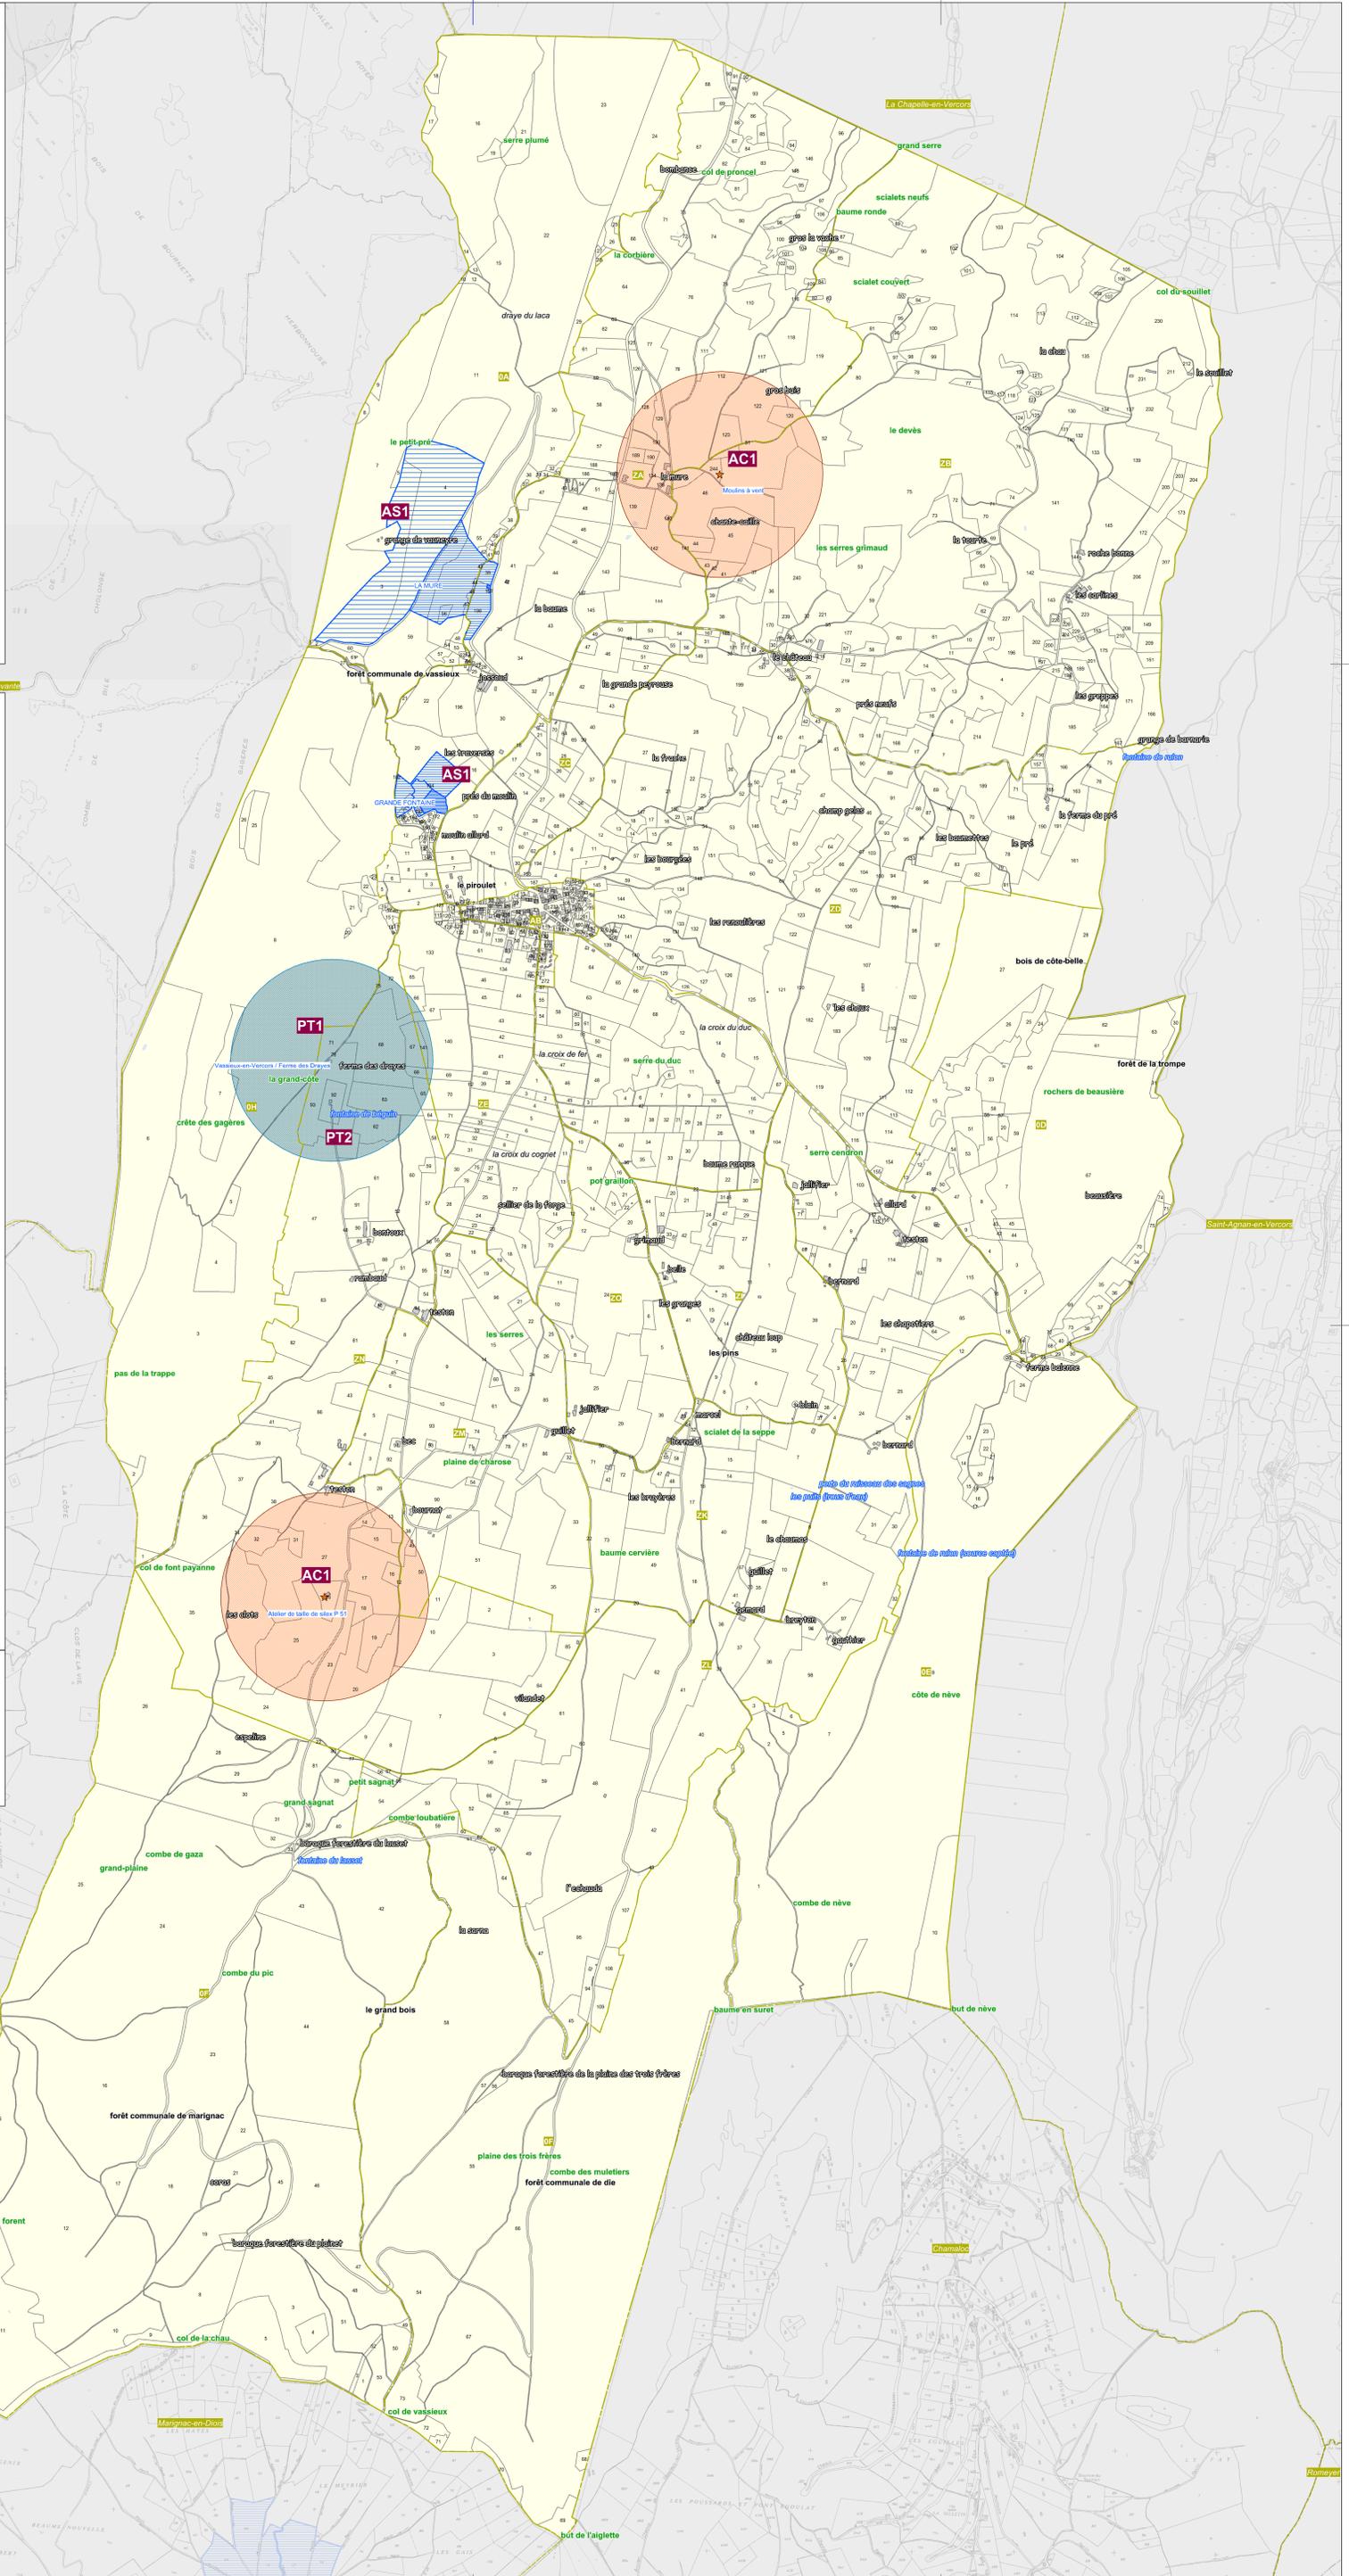

COMMUNE DE : VASSIEUX-EN-VERCORS

FORETS SOUMISES AU REGIME FORESTIER (GESTION ONF)

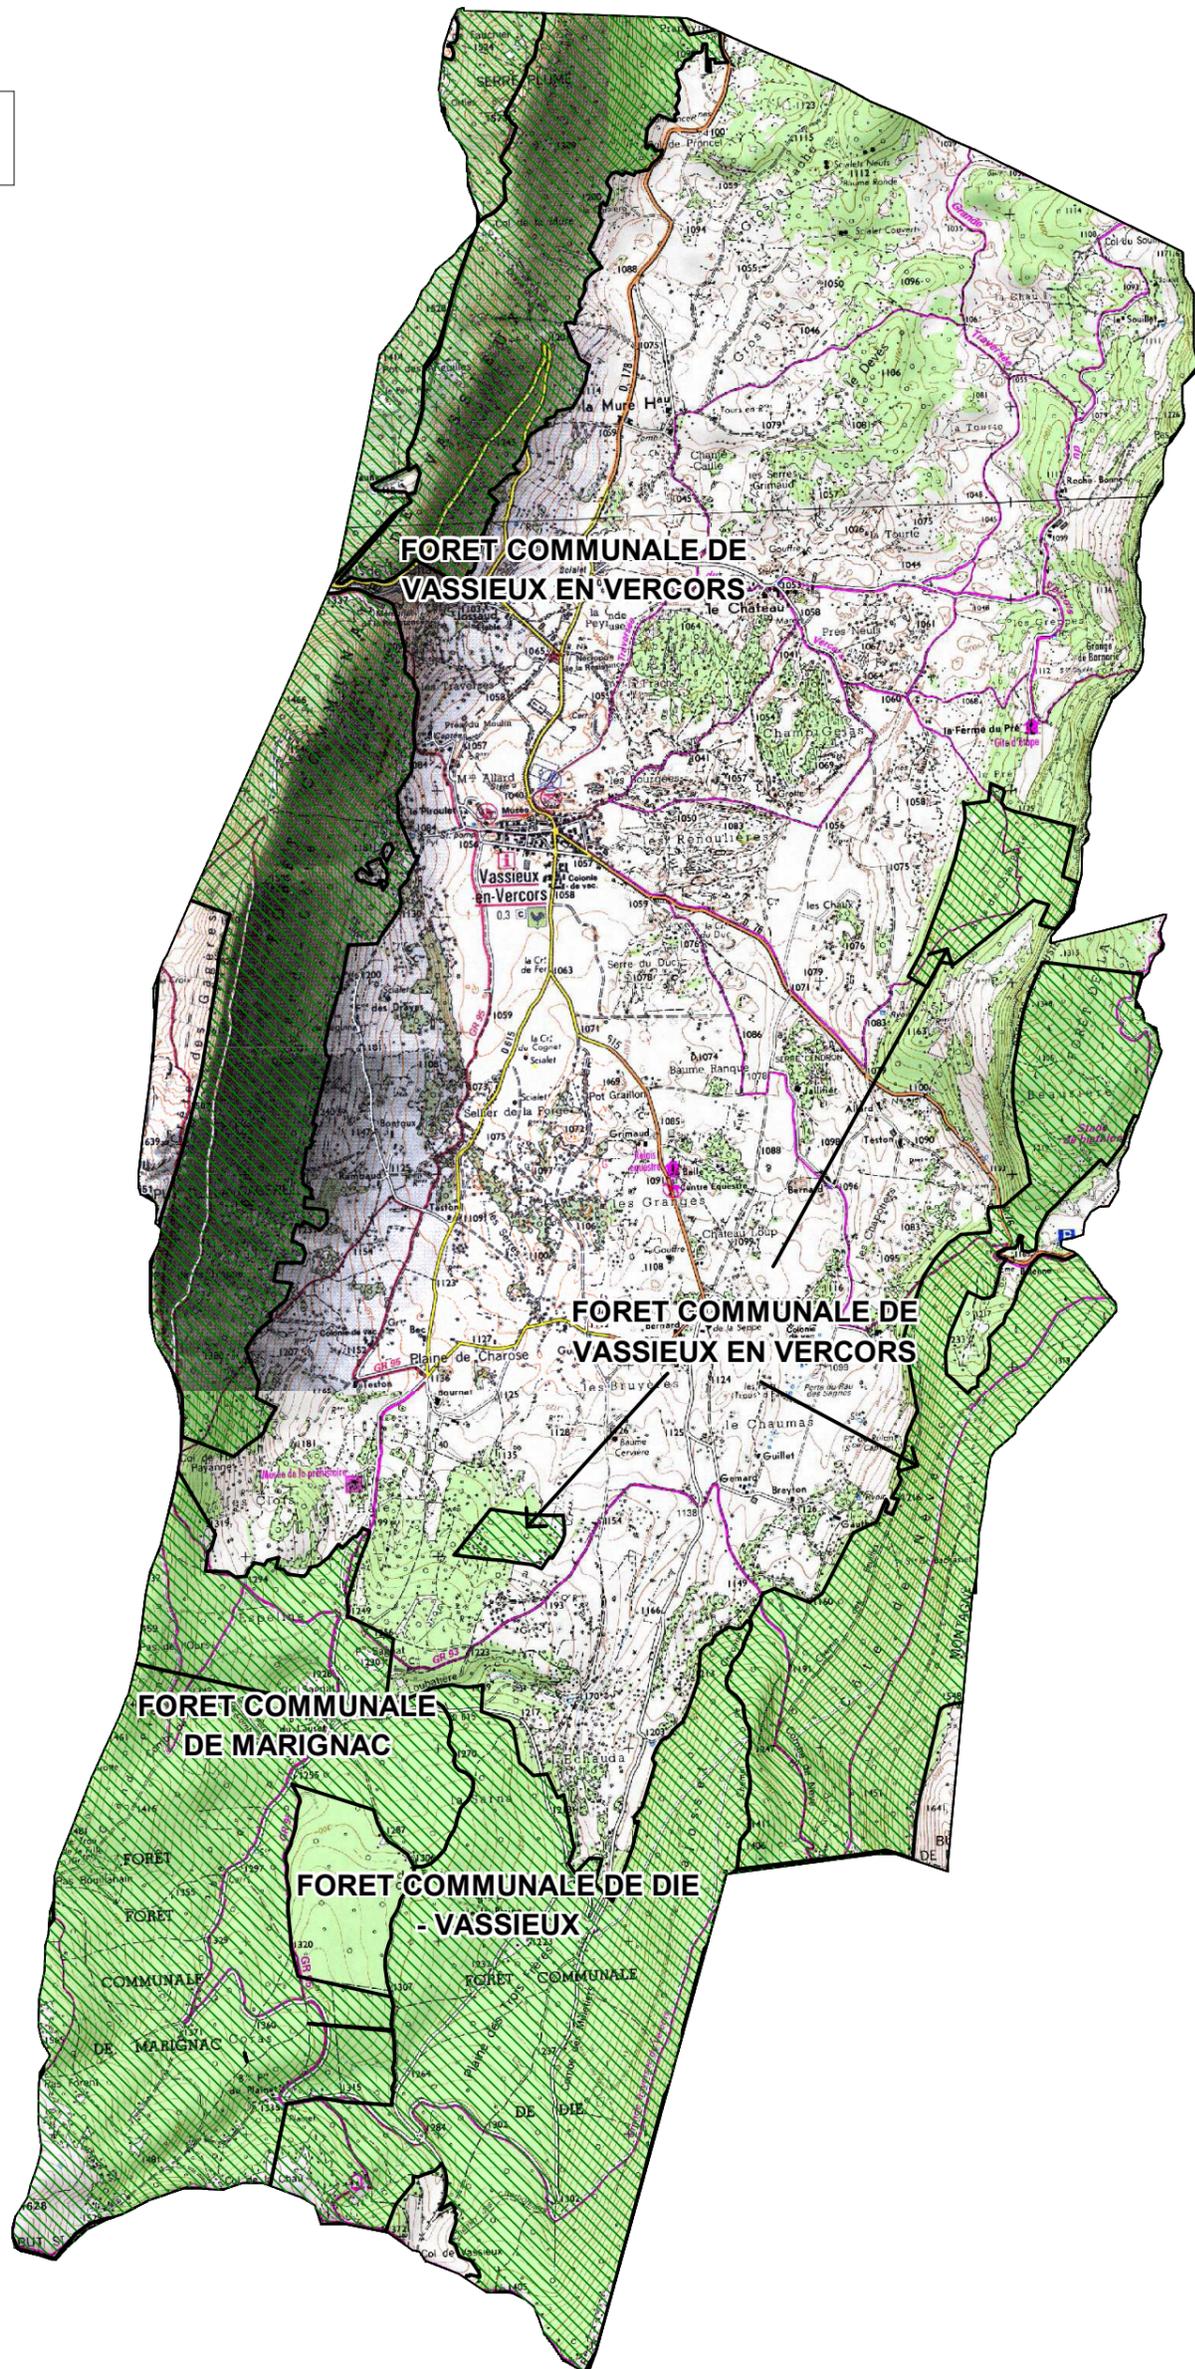


Echelle : 1cm=0,37 Km

Sources :
©IGN - Scan 25© mise à jour 2005,
©ONF - Agence Drôme-Ardèche
Réalisation : DDT de la Drôme - MOP - Novembre 2010

LEGENDE EQUIPEMENTS EAU POTABLE

- ROBINETS VANNES**
 - Robinet Vanne
 - Robinet Vanne (ECLATE)
 - Robinet Vanne (FERME)
 - Robinet Vanne Electrique
 - Robinet Vanne Papillon
 - Robinet Vanne 1/4 de tour
- EQUIPEMENTS SPECIAUX**
 - Verseur Point Bas
 - Verseur Manivelle Point Haut
 - Purge
 - Verseur Automatique
 - Compteur
 - Réducteur De Pression
 - Stabilisateur De Pression Amont Ou Aval
 - Clapet De Retenue
 - Boite à Boue
 - Dispositif Anti-Bâiller
 - Soupepe Anti-Bâiller
 - Protection Cathodique
 - Chasse D'Agout
- EQUIPEMENTS PUBLICS**
 - Poteau Incendie 80
 - Poteau Incendie 100
 - Poteau Incendie 150
 - Poteau Incendie Périé
 - Bouche Incendie
 - Réservoir Incendie
 - Pulvérisateur D'Aspiration
 - Bassin - Lavoir
 - Bouche De Lavage - Bouche D'Arrosage
 - Borne Fontaine
 - Poteau Agricole
 - W.C Public
- OUVRAGES**
 - Réservoir Simple
 - Réservoir Double
 - Château D'Eau
 - Bâche Charge - Répartiteur - Chambre De Répartition
 - Bâche
 - Puits
 - Station De Traitement
 - Station De Pompage
- ABONNES**
 - Branchement 1/4 De Tour
 - Branchement > 60mm
 - Industrie
 - V.I.P
 - Hopital
 - Dialyse
- DIVERS**
 - Plaque Plaine
 - Fournau
 - Cône De Réduction
 - Regard De Visite
- EVENEMENTS**
 - Mesure Acoustique
 - Appareil De Chloration Analyseur
 - Appareil De Chloration Contrôle
 - Appareil De Chloration Injection
- RESEAUX**
 - CAPTURE/ABDUCTION
 - EAU SERVICE
 - MOYEN SERVICE
 - HAUT SERVICE
 - SERVICE REDUIT
 - SERVICE SUPPRESSE

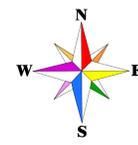

Les renseignements figurant sur ce plan sont indicatifs et n'engagent pas notre responsabilité; la position réelle des ouvrages et des conduites devra être vérifiée par sondages.

DEPARTEMENT DE LA DROME

COMMUNE DE VASSIEUX-EN-VERCORS

RESEAU D'EAU POTABLE


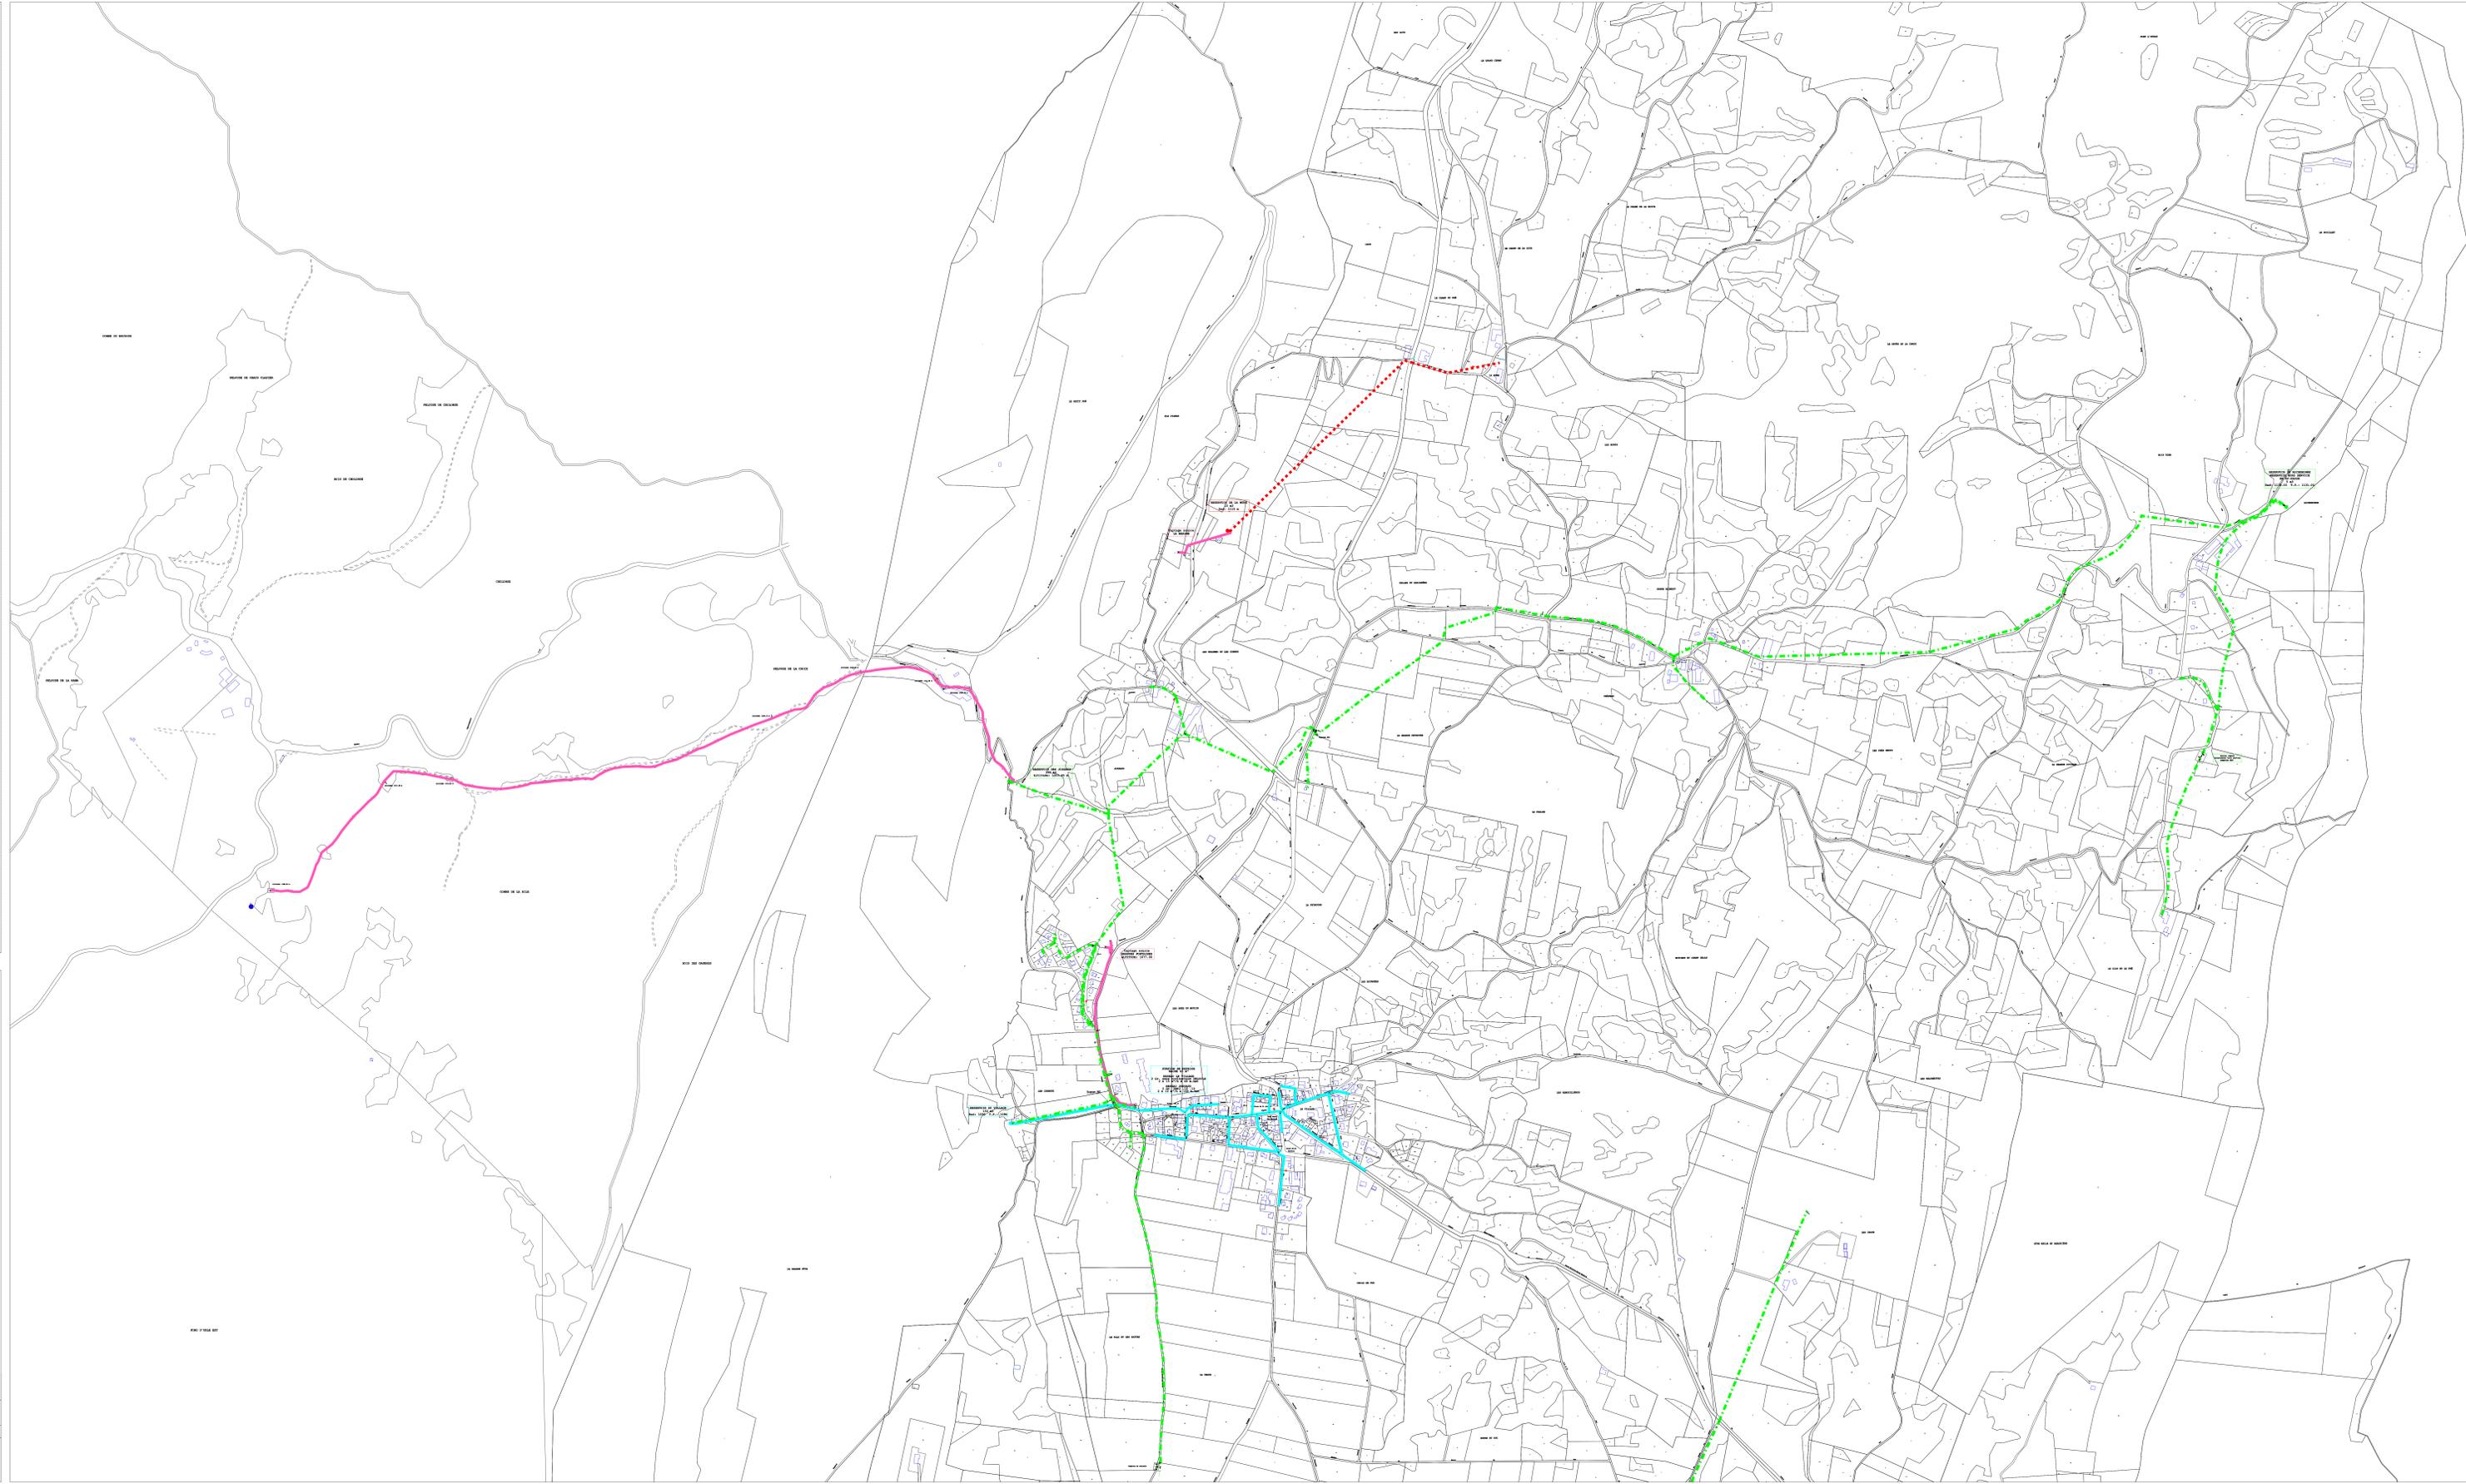

LEGENDE EQUIPEMENTS EAU POTABLE

- ROBINETS VANNES**
 - Robinet Verre
 - Robinet Verre (SÉCATE)
 - Robinet Verre (FERME)
 - Robinet Verre Électrique
 - Robinet Verre Papillon
 - Robinet Verre 1/4 de tour
- EQUIPEMENTS SPECIAUX**
 - Vidange Point Bas
 - Ventouse Manuelle Point Haut
 - Purge
 - Ventouse Automatique
 - Compteur
 - Réducteur De Pression
 - Stabilisateur De Pression Amont Ou Aval
 - Closet De Retenu
 - Boule à Roue
 - Dispositif Anti-Sécher
 - Suspense Anti-Sécher
 - Protection Cathodique
 - Chasse D'Agout
- EQUIPEMENTS PUBLICS**
 - Poteau Incendie 80
 - Poteau Incendie 100
 - Poteau Incendie 150
 - Poteau Incendie Privé
 - Bouche Incendie
 - Réserve Incendie
 - Pulsard D'Aspiration
 - Bassin - Lavoir
 - Bouche De Lavage - Bouche D'Arrosage
 - Borne Fontaine
 - Poteau Agricole
 - WC Public
- OUVRAGES**
 - Réservoir Simple
 - Réservoir Double
 - Château D'Eau
 - Brisse Charge - Répartiteur - Chambre De Réduction
 - Stacte
 - Puits
 - Station De Traitement
 - Station De Pompage
- ABONNÉS**
 - Branchement 1/4 De Tour
 - Branchement > 60mm
 - Industrie
 - V.I.P.
 - Hopital
 - Chaeyse
- DIVERS**
 - Plaque Pleine
 - Fumuseau
 - Cône De Réduction
 - Regard De Visite
- EVENEMENTS**
 - Mesure Acoustique
 - Appareil De Chloration Analyseur
 - Appareil De Chloration Colorimé
 - Appareil De Chloration Injection
- RESEAUX**
 - CAPTURE/ADUCTION
 - BAS SERVICE
 - MOYEN SERVICE
 - HAUT SERVICE
 - SERVICE REDUIT
 - SERVICE SUPPRIME



Les renseignements figurants sur ce plan sont indicatifs et n'engagent pas notre responsabilité; la position réelle des ouvrages et des conduites devra être vérifiée par sondage.


DEPARTEMENT DE LA DROME

COMMUNE DE VASSIEUX-EN-VERCORS

RESEAU D'EAU POTABLE

EDITE LE : Echelle: 1/5000e
 DESSINE LE : 06/07/1998 PAR: RB Dossier: 26364
 MIS A JOUR LE : 02/05/2013 PAR: RB



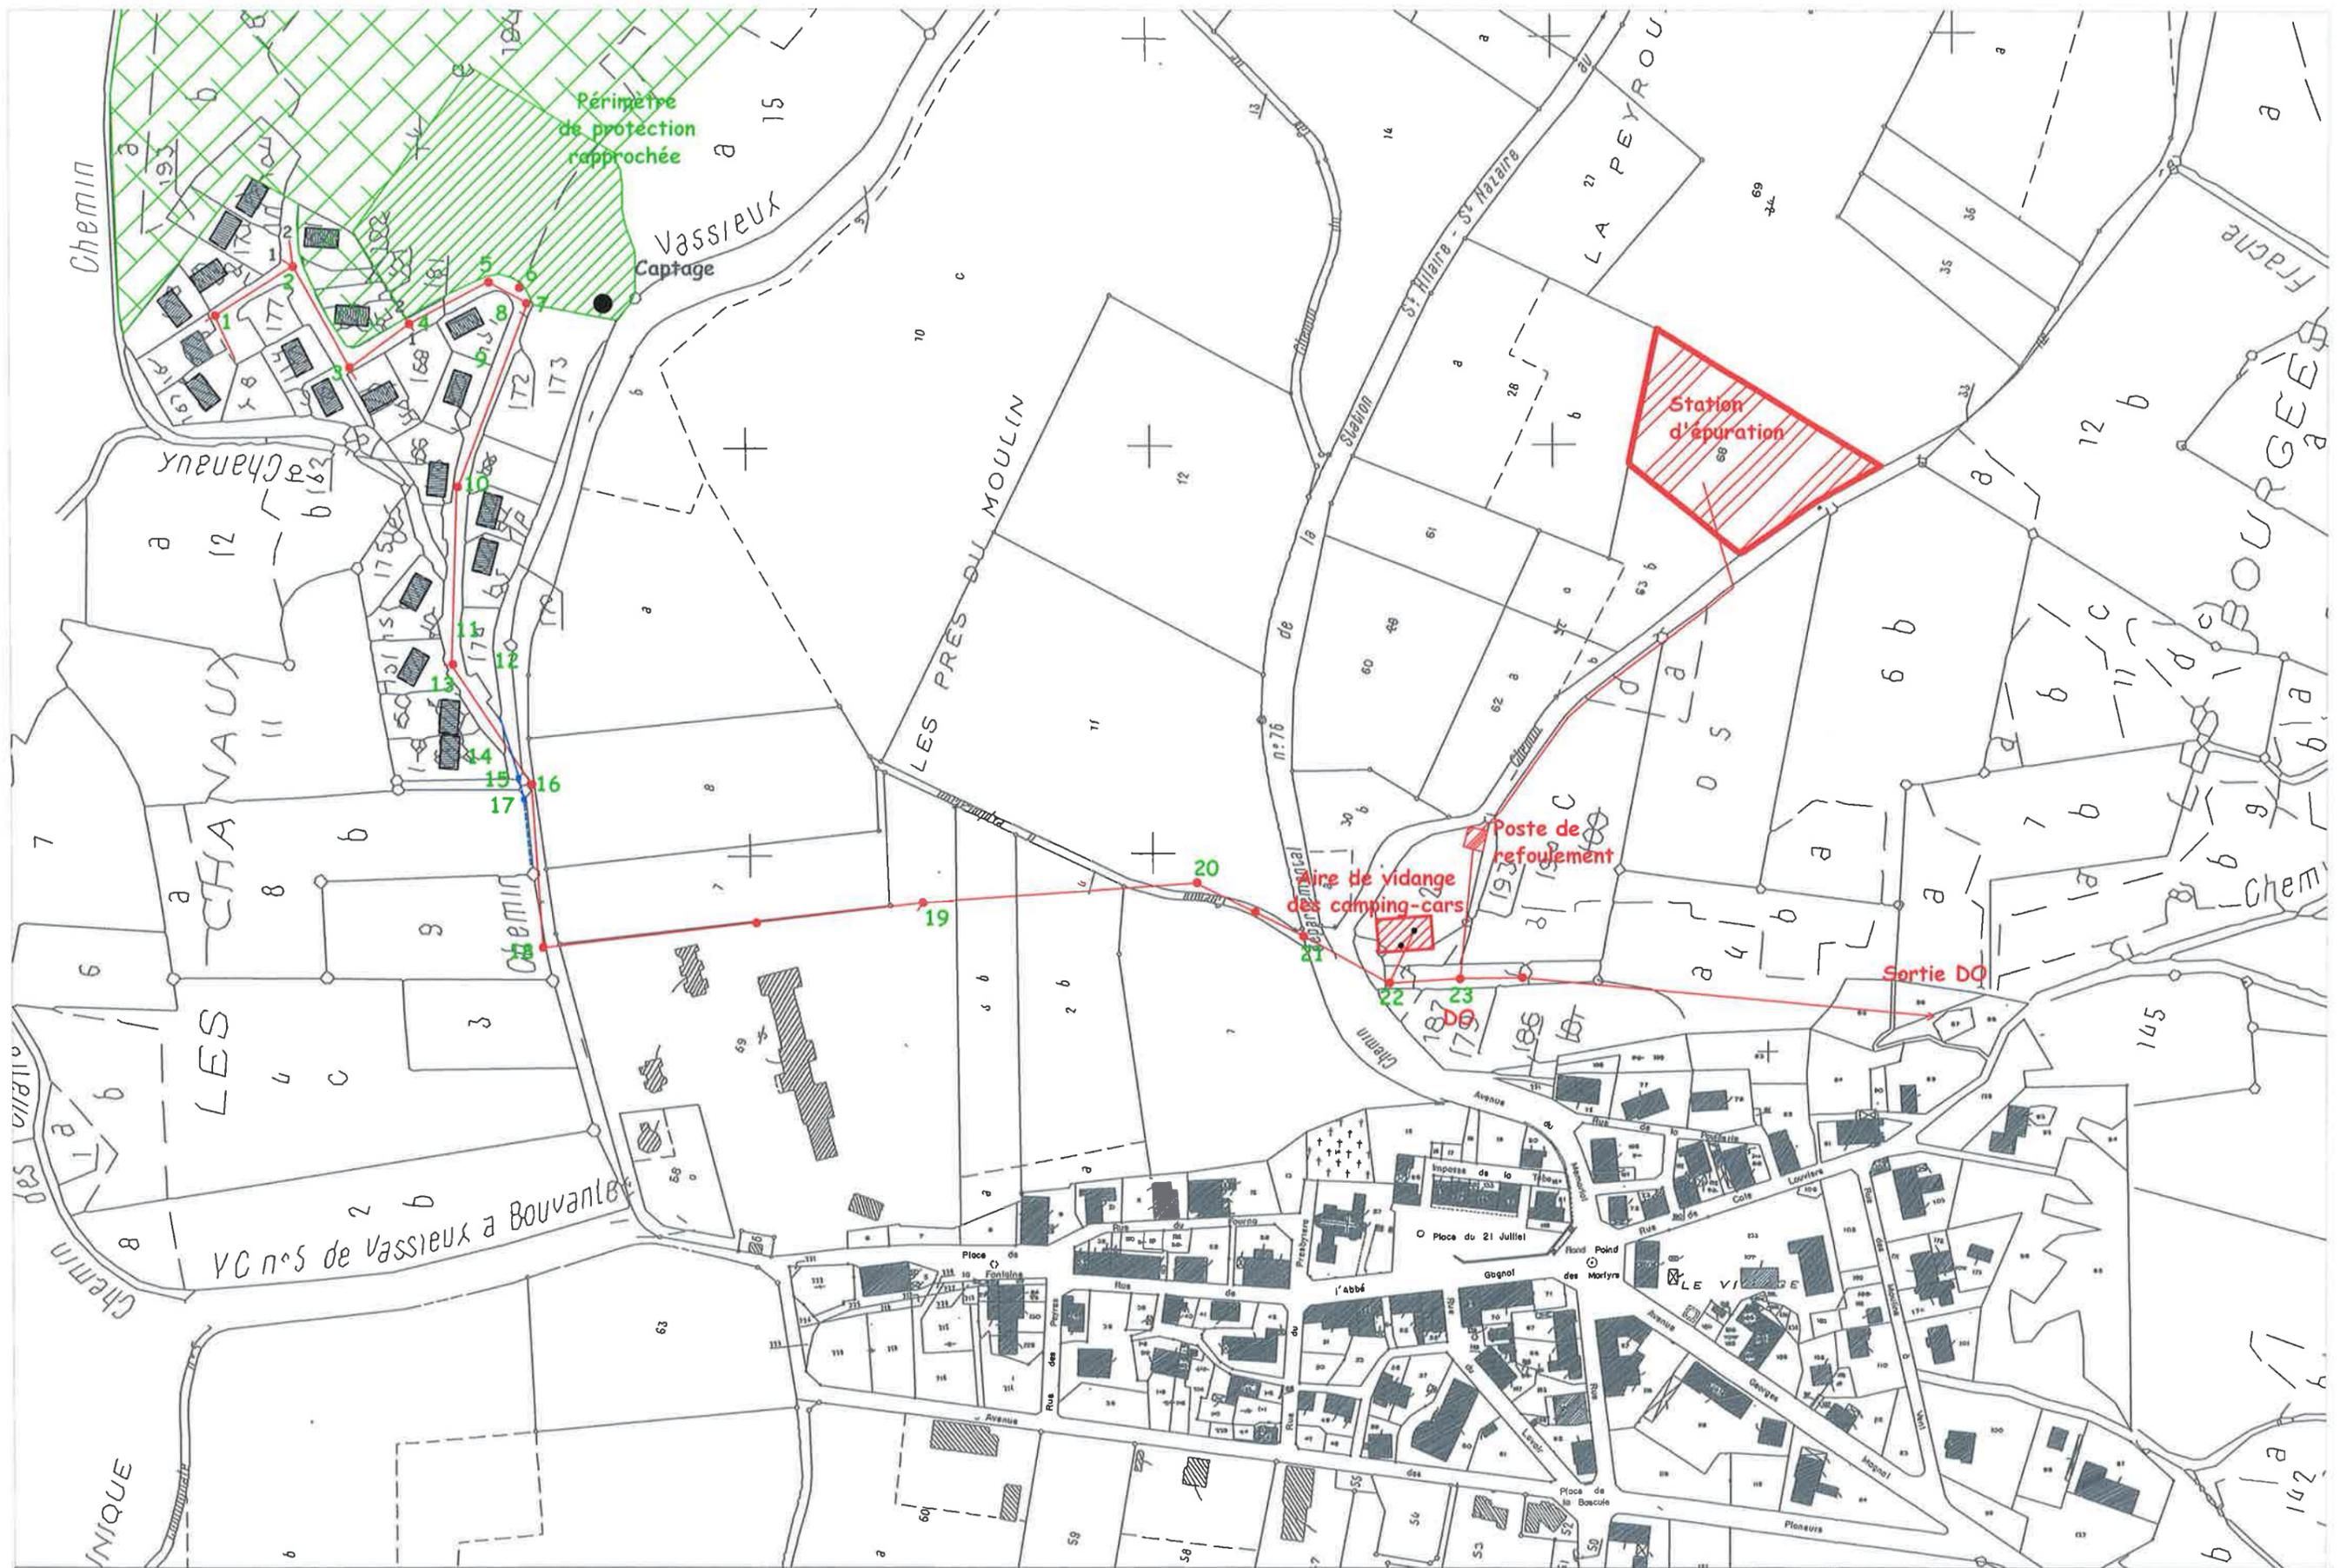

Commune de VASSIEUX EN VERCORS
 Tracé du réseau unitaire
 1 / 3 000



YH 35

DEPARTMENT DE LA DRÔME

S.M.A.R.D.

COMMUNE DE VASSIEUX-EN-VERCORS

Assainissement Eaux Usées Du Village

PLAN DE RECOLEMENT

	A :	
	B :	
	C :	
	D :	

DESSIN TRAVAUX FOREMS
SPEIL



YH
30